AMNEHÄRAD 1017

KARTA utvisande förslag till byggnadsplan för

ÅLESUNDS FRITIDSOMRÅDE

i Amnehärads kommun av Skaraborgs län,

upprättat år 1958 av

Fastigh. heter Ålösund

K.G. Bengtsson

Lantmätare.

Skala 1:2000

20 0 20 40 60 80 100 120 140 160 180 200 m.

Beteckningar till byggnadsplanen.

A. Gränsbeteckningar.

- Byggnadsplanegräns, dragen c:a 3 meter utanför byggnadsplaneområdet
- Väg-, byggnadsmark - och annan områdesgräns
- Bestämmelsegräns
- Gränslinjer, ej avsedda att fastställas

B. Områdesbeteckningar.

Allmän plats

- Vägmark

Byggnadsmark


- BF Område för ~~sommar~~bostadsändamål, fristående hus

Specialområden

- Ra Fritidsområde
- Rb Friluftsbad
- Vb Område för båtplats med bryggor

C. Övriga beteckningar.

- ~~Mark, som icke får bebyggas~~

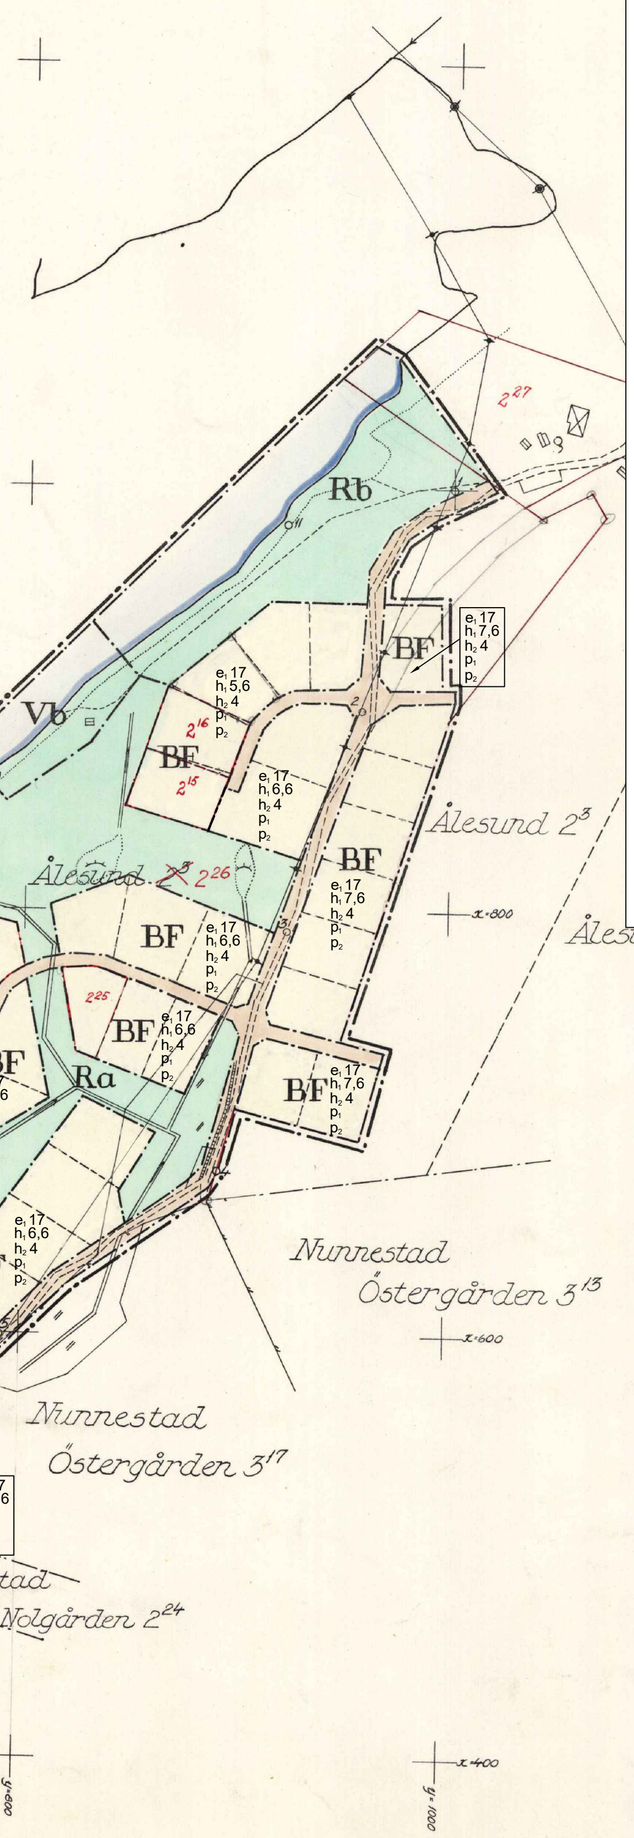

Genom laga kraftvunnet beslut den 21 januari 1960 fastställde länsstyrelsen i Skaraborgs län å denna karta åskådliggjord byggnadsplan; betygar
På tjänstens vägnar:
Nils Karlberg

ÄNDRING AV DETALJPLAN, 2026
GRANSKNINGSHANDLING

Denna ändrade plankarta är den enda gällande plankartan efter att den har vunnit laga kraft.

Ändringar och tillägg görs i laga kraftvunnen detaljplan:
Byggnadsplan för Ålesunds fritidsområde
Laga kraft 1960

Planändring upprättad 2026-09-28, Dnr: KS-2026-00241
Planändring laga kraft xxxx-xx-xx

PLANBESTÄMMELSER

Följande gäller inom områden med nedanstående beteckningar. Endast angiven användning och utformning är tillåten.

GRÄNSBETECKNINGAR

- Planområdesgräns
- Egenskapsgräns

EGENSKAPSBESTÄMMELSER FÖR KVARTERSMARK

Höjd på byggnadsverk

h_1 0,0	Högsta nockhöjd på huvudbyggnad är angivet värde i meter
h_2 0,0	Högsta nockhöjd på komplementbyggnad är angivet värde i meter

Placering

p_1	Huvudbyggnad ska placeras minst 3 meter från fastighetsgräns mot bostadsfastighet samt vägmark
p_2	Komplementbyggnad ska placeras minst 1,5 meter från fastighetsgräns mot bostadsfastighet samt vägmark
p_3	Byggnad ska placeras minst 3 meter från fastighetsgräns mot Vänern

Utnyttjandegrad

e_1 0,0	Största byggnadsarea är angivet värde i % av fastighetsarean inom användningsområdet.

EGENSKAPSBESTÄMMELSER FÖR ALL KVARTERSMARK

Placering

Huvudbyggnader får inte uppföras inom mark som är belägen lägre än +47,19 RH2000

GENOMFÖRANDETID

Genomförandetiden är 5 år och börjar gälla fr.o.m. laga kraft
Denna genomförandetid gäller endast tillkomna bestämmelserna. För de delar av underliggande detaljplan som inte omfattas av ändringen gäller fortsatt att ingen genomförandetid återstår.

Beteckningar till grundkartan.

- Väg, resp. stig
- Elektrisk ledning
- Telefonledning
- Boningshus, resp uthus
- Staket
- Häck
- Stenmur
- Dike
- Åker
- Kärr
- Strandlinje
- Punkt i rutnät
- o1 Polygonpunkt

Koordinatförteckning

Punkt	Mark	x	y
o 1	rm	1000.00	1000.00
o 2	"	894.84	957.59
o 3	"	790.19	923.48
o 4	"	677.67	892.42
o 5	"	599.71	791.43
o 6	"	510.09	700.54
o 7	"	527.84	623.25
o 8	"	581.13	655.73
o 9	"	719.66	695.90
o 10	"	859.35	779.60
o 11	"	932.46	921.54

Kopians likhet med originalet betygas
Stockholm den 16 mars 1960
STATENS REPRODUKTIONSANSTALT
G. Lundberg

Dnr. 60/58.

För spridning godkänd i Rikets Allm. Kartverk d. 26/2 1960.

Statens Reproduktionsanstalt 1960

AMNEHÄRAD 1017